

vai para Av. Lima e Silva

Rua Francisco Poggia

0,90

8,00

1,35

Passeio existente

Passeio existente

Rua Olavo da Rosa

1,40

Passeio existente (remover)

Detalhe 01

Rua Ver. Lui:


muro de arrimo

1,90

Passeio existente

## AS BUILT - PASSEIO PÚBLICO

Detalhe 01

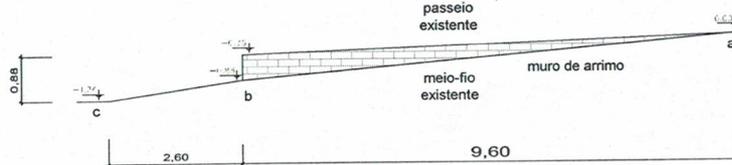

aterro compactado



muro de arrimo



PREFEITURA MUNICIPAL DE CAÇAPAVA DO SUL  
Secretaria Municipal de Planejamento e Meio Ambiente

PLANEJAMENTO URBANO

PROJETO: Pavimentação e drenagem da Rua Luiz Coelho Leal  
ENDEREÇO: Entr. Francisco Poggia – Entr. Barnabé M. Leão

PROJETO:

*Helme Santana*

Helmesona de O. Santana  
Eng.ª Civil – CREA RS 152846

Giovani Amestoy da Silva  
Prefeito Municipal

Escala 1:500

abril de 2019

PRANCHA

05

DIREITOS AUTORAIS RESERVADOS – LEI FEDERAL 5.194/66  
Prefeitura Municipal de Caçapava do Sul  
Rua XV de Novembro, 438, Caçapava do Sul /RS