



## AS BUILT - PASSEIO PÚBLICO

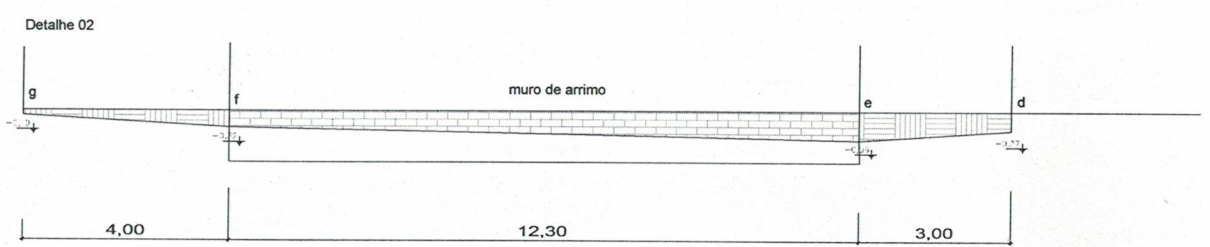

aterro compactado
  muro de arrimo

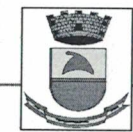

**PREFEITURA MUNICIPAL DE CAÇAPAVA DO SUL**  
 Secretaria Municipal de Planejamento e Meio Ambiente  
**PLANEJAMENTO URBANO**

**PROJETO:** Pavimentação e drenagem da Rua Luiz Coelho Leal  
**ENDEREÇO:** Entr. Francisco Pogliá – Entr. Barnabé M. Leão

**PROJETO:**  
*Helme Santana*  
 Helmesona de O. Santana  
 Eng.ª Civil – CREA RS 152846

\_\_\_\_\_  
 Giovani Amestoy da Silva  
 Prefeito Municipal

Escala 1:500

abril de 2019

DIREITOS AUTORAIS RESERVADOS – LEI FEDERAL 5.194/66  
 Prefeitura Municipal de Caçapava do Sul  
 Rua XV de Novembro, 438, Caçapava do Sul /RS

PRANCHA  
 06